


BESNIER
aménagement

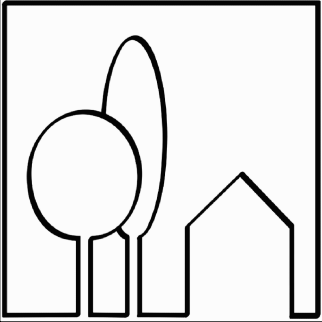

RCS NANTES B 389 619 388 (93 B 35)
255 rue de la Renaudière 44 300 NANTES
TEL : 02 40 49 21 22
FAX : 02 40 49 01 21
Mail: info@besnier-amenagement.fr

DEPARTEMENT DE L'ORNE
Commune de SAINT-GERMAIN-DU-CORBEIS
"LE CLOS DE LA GRAVELLE"


PLAN DE VENTE DÉFINITIF



Marianne THOMAS
Géomètre Expert - Ingénieur E.S.G.T. - Urbaniste OPQU
Cyrille THOMAS
Géomètre Expert - Ingénieur E.S.G.T. - Médiateur
Successeurs de M. Gourdeau, M. Lescoutouas, M. Bunel
Débiteurs des archives de MM. Olivier-Pelle site d'Alençon
Bureau principal : 95 37, rue Louis Rouvier - BP 218 - 61007 Alençon Cedex
Tél. : 02 33 83 21 30 - alencon.gemetre@agetho-conseils.fr
www.agetho-conseils.fr


LOT 74	Adresse : 12, rue Hippolyte Diard	Dossier n°02164-2
	Réalisé le 13.07.2021	Echelle : 1/200
	Superficie : 435 m² Surface de plancher : 140 m² Cadastre: AM n°314	Le nivellement est rattaché au système I.G.N. 69
Arrêté Communautaire n°1 autorisant le PA N° 06139717A0003		

PLAN PARCELLAIRE

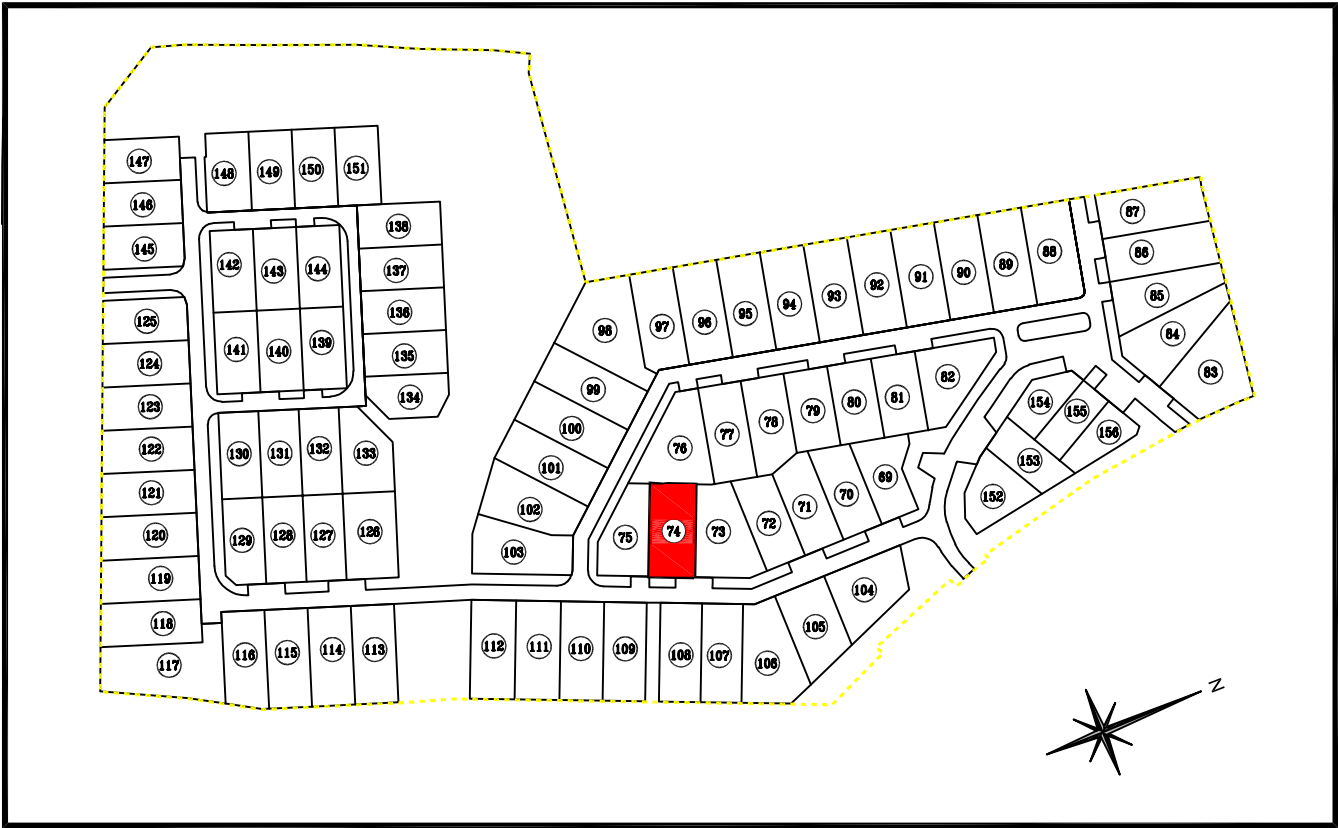

	Chaussée
	Continuité Piétons/Vélos
	Cheminement doux
	Bande plantée ou accès aux parcelles
	Espaces verts
	Haie obligatoire plantée par l'acquéreur
	Parking non clos dit "du midi" pour le stationnement de 2 véhicules (6mx5m) sauf lots : 152,153,154
	Arbre à planter (position indicative)
	Périmètre du permis d'aménager
	Aire pour conteneurs d'ordures ménagères
	Zone constructible de la construction principale et du garage
	Végétation existante à conserver
	Clôture existante
	Fossé ou talus existant (topographie 2002)

- | | |
|---|---|
|  | Borne sur limite (avec altitude sur tête) |
|  | Piquet sur limite et borne en retrait de --m sur limite |
| 000.00 | Cote de niveau Terrain Naturel |
|  | Numéro de lot |
|  | Emplacement regard de branchement EP |
|  | Emplacement regard de branchement EU |
|  | <u>Emplacement des branchements:</u>
-Téléphone
-Electricité
-Eau potable
-Gaz |
|  | Poste transformateur |
|  | Branchement eaux pluviales (d'après récolement de l'entreprise CHAPRON)
Z Tp : Altitude tampon - Z Fe: Altitude radier |
|  | Branchement eaux usées (d'après récolement de l'entreprise CHAPRON)
Z Tp : Altitude tampon - Z Fe: Altitude radier |
| 134.85 | Altitude voirie finie (d'après plan d'exécution de l'entreprise CHAPRON) |
| PI | Poteau incendie |
| --000.00-- | Courbe de niveau |
|  | Candélabre - position indicative |
|  | Portillons |
|  | Emplacement des sondages
d'archéologie préventive
(Altimétrie : 000.00) |
|  | Emplacement des annexes éventuelles |

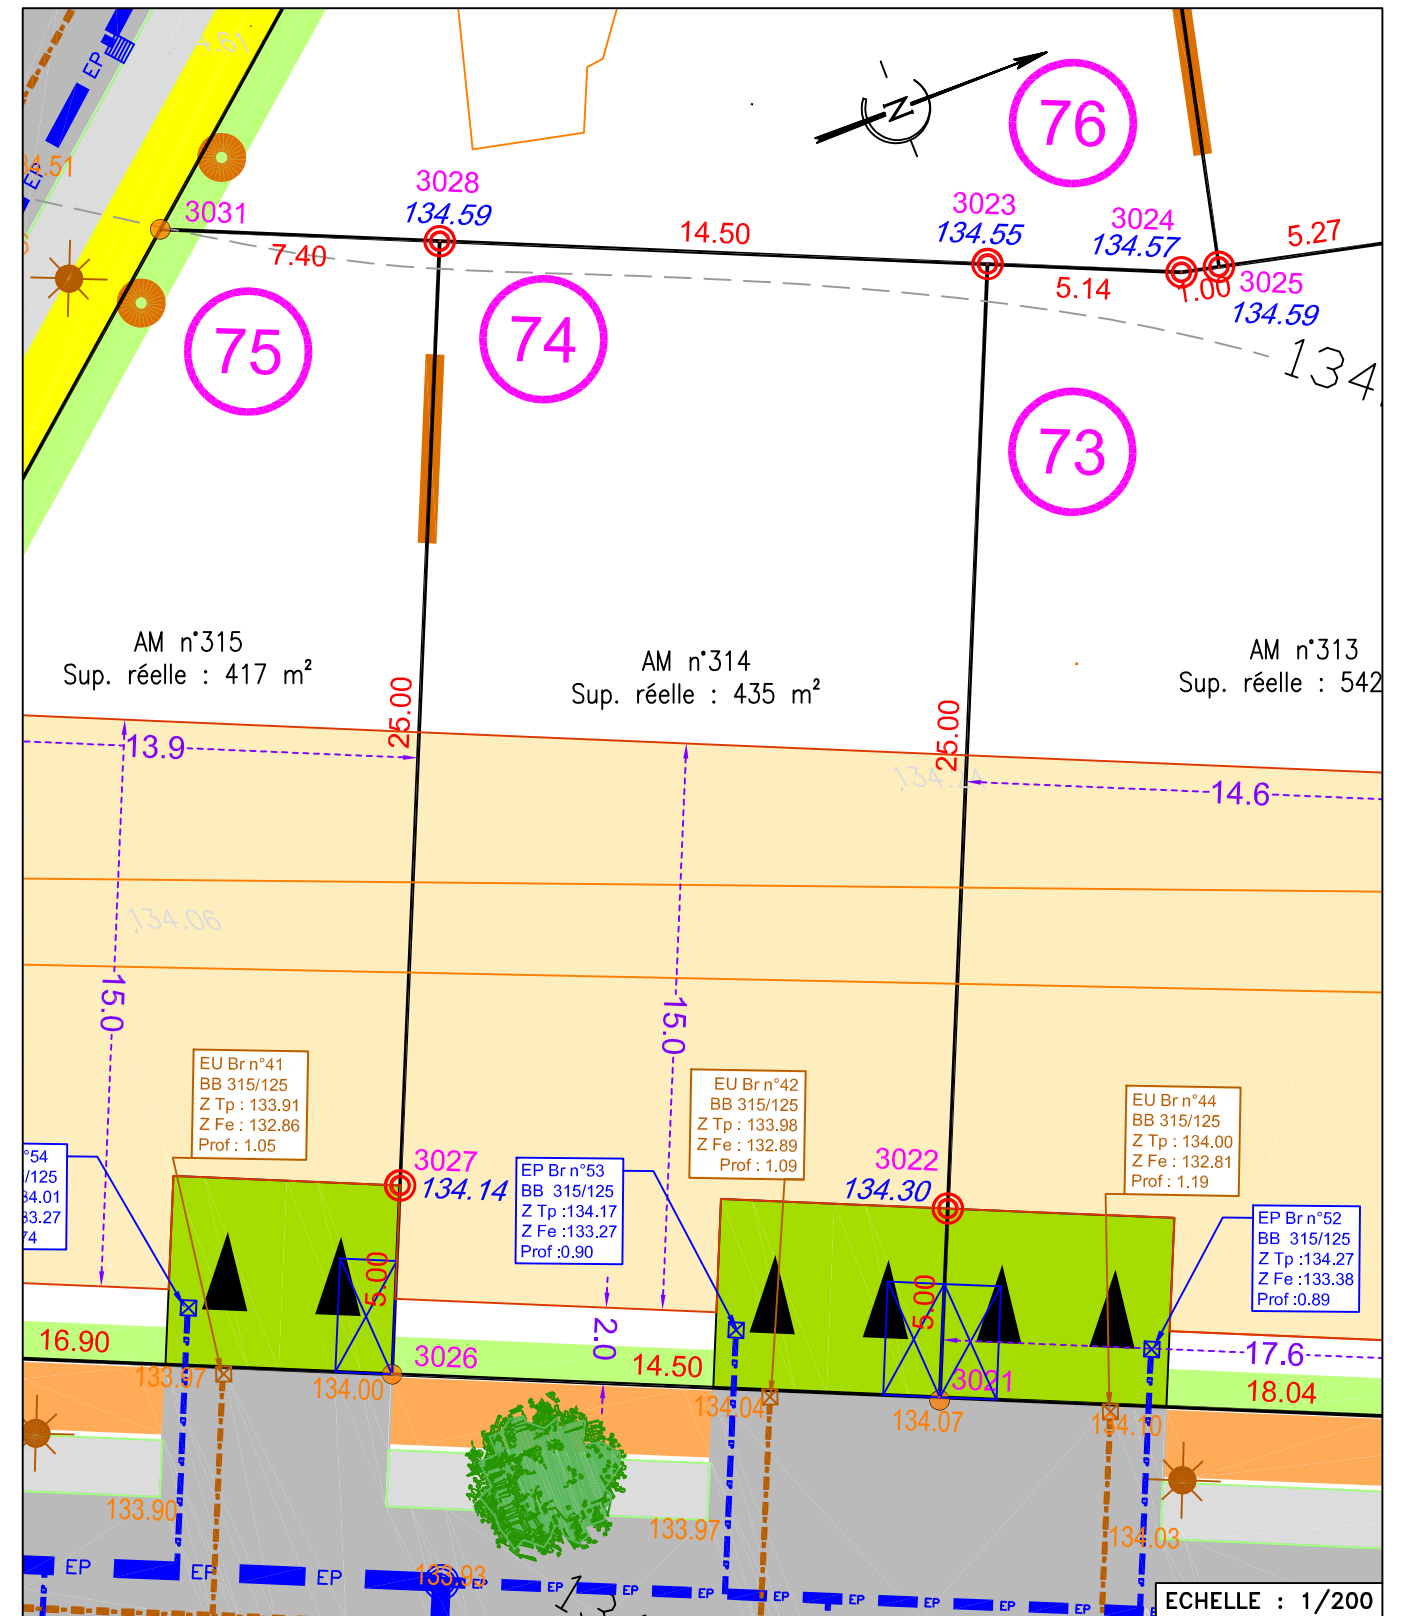

LES COTES DEVONT ETRE CONTROLEES PAR LE CONSTRUCTEUR
L'ensemble des arbres présents sur la parcelle en dehors de la zone
d'implantation de la construction, mentionnés ou non sur le plan, sont à conserver

- L'emplacement des coffrets branchements en attente et leurs altitudes sont donnés à titre indicatif.
- Tout ouvrage ou infrastructure situé sur les espaces privés ou publics pourra être modifié par l'aménageur ou la collectivité.
- L'aménageur se réserve le droit, pour toute raison d'ordre technique d'implanter des bornes Enedis 400A ou des bornes pavillonnaires FT sur les lots.

CALCUL DU LOT

Listing de Surface du Lot 74				
SOMMET	X (m)	Y (m)	DISTANCE (m)	ANGLE (gon)
3021	1483809.90	8138945.76	5.00	100.00
3022	1483805.32	8138947.77	25.00	200.00
3023	1483782.41	8138957.78	14.50	100.00
3028	1483776.60	8138944.49	25.00	100.00
3027	1483799.51	8138934.48	5.00	200.00
3026	1483804.09	8138932.48	14.50	100.00
3021	1483809.90	8138945.76		
Superficie : 435 m ²				