


BESNIER
aménagement

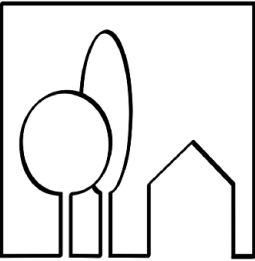

BESNIER AMENAGEMENT

255, rue de la Renaudière
44300 NANTES

TEL : 02 40 49 21 22
FAX : 02 40 49 01 21

email : info@besnier-amenagement.fr

DEPARTEMENT DE LOIRE-ATLANTIQUE
Commune de PAULX
ZAC Multi-sites


Secteur des Vignes
Tranche 1 et 2

PLAN DE VENTE DRESSE PAR :
CDC CONSEILS – S.A.S. de Géomètres-Experts Fonciers
Rue Clément Ader – ZI La Seiglerie II – MACHECOUL
44270 MACHECOUL – SAINT MEME
Tél : 02 40 78 60 20

Plan de Vente Définitif

LOT 227	Adresse : 9, Rue Orion					Dossier 32413
	Superficie : 523 m² Surface Plancher : 140 m² Cadastre : Section AE n°314, 328					
	N°	Date	Nature de la modification	Etabli par	Ctrl par	
	1	10/01/24	Plans de vente provisoires	H.M.	J-D.R.	
	2	23/10/24	Modification découpage	H.M.	J-D.R.	
	3	28/04/25	Plans de vente définitifs	H.M.	J-D.R.	


PLAN PARCELLAIRE

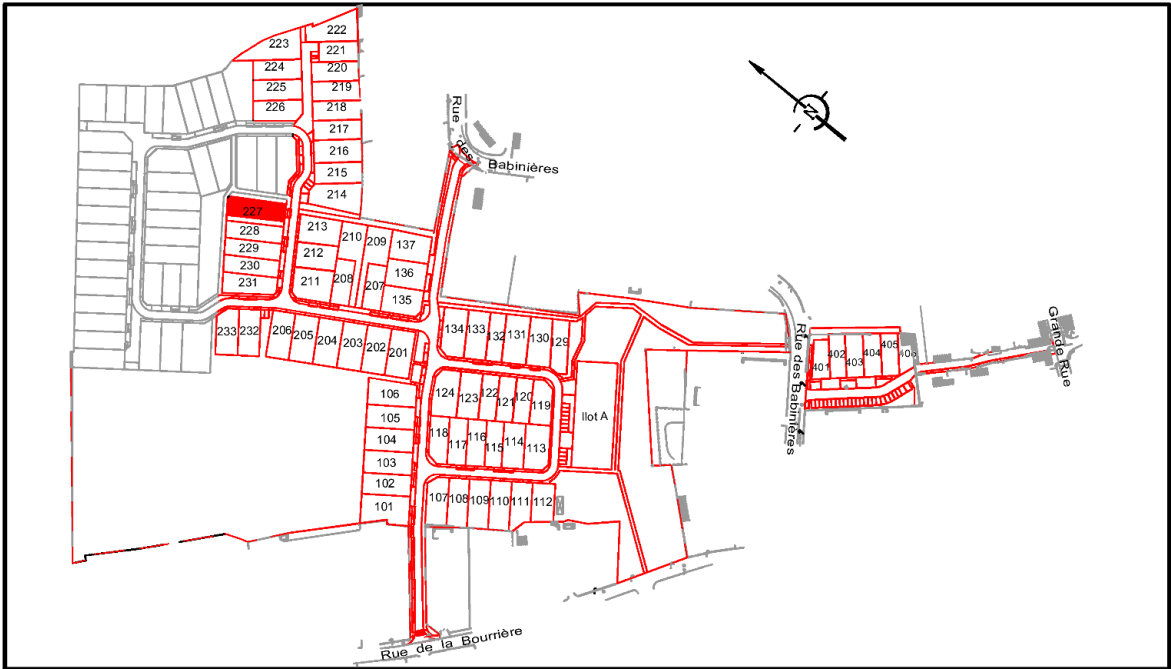

LEGENDE

- Parking non clos dit "du midi" pour le stationnement de 2 véhicules (6x5m) (excepté pour les lots 129 et 209, 210)
- Zone Non Aedificandi (interdite à toute construction)
- Branchements :
- Electrique
- Téléphone
- Eau potable
- Emprise d'implantation principale de la construction
- Chaussée
- Trottoir et Chemin piéton
- Accès
- Point de collecte ordures ménagères
- Chaussée enrobé grenailé ou clouté
- Engazonnement
- Place de stationnement sur espace commun
- Servitude de tréfonds pour le passage d'une canalisation des eaux pluviales
- Arbre existant à conserver (hors zone constructible)
- Haie existante à conserver (hors zone constructible)
- Haie existante à supprimer
- Arbre à planter (position à conserver)
- Arbre à conserver suivant PLU
- Coffret Electrique
- Citerneau Téléphone
- Coffret AEP
- Piquet, Borne OGE
- Dalle podotactile
- Grille EP 30x70 ou 40x40
- Regard et Tabouret EU
- Regard et Tabouret EP
- Cote fil d'eau minimum - branchement EP
- Cote fil d'eau minimum - branchement EU
- Poste transformateur
- Candélabre (position indicative)
- Noue sur domaine public ou fossé existant à conserver et entretenir par l'acquéreur
- Bassin de rétention à créer
- Altitude projet voirie
- Altitude du terrain naturel
- Courbe de niveau
- Ligne EDF existante
- Emplacement des annexes éventuelles
- Emplacement des portillons éventuels
- Emplacement et altitudes des zones de fouilles archéologiques (position indicative)

Mention arbres : L'ensemble des arbres présents sur la parcelle en dehors de la zone constructible, mentionnés ou non sur le plan, sont à conserver

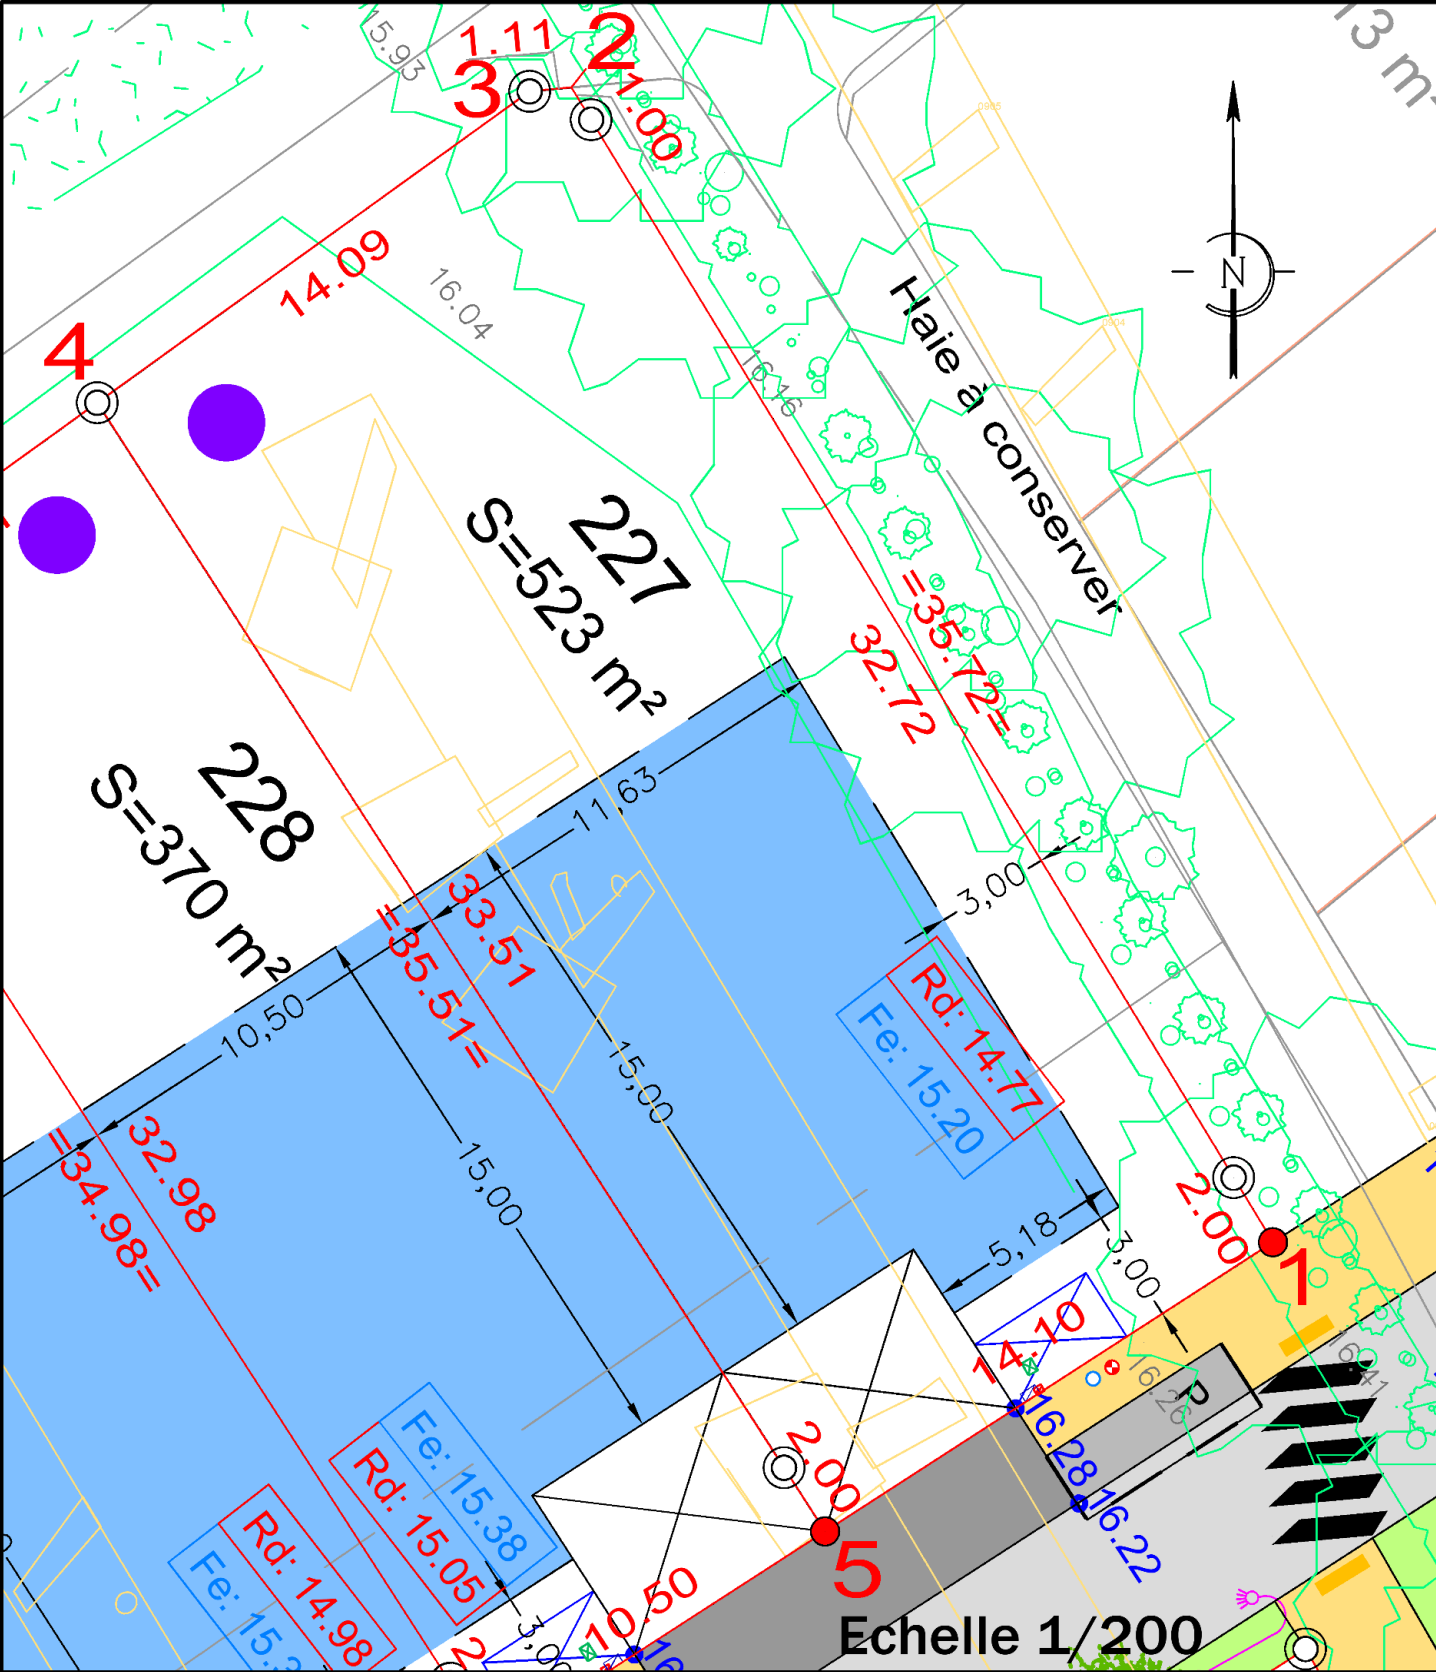

ALTITUDE DES OUVRAGES APRES REALISATION DES TRAVAUX	
COTE DE VOIRIE SUR COFFRET EDF : 16.28	
COTE DE RADIER SUIVANT PLAN DE RECOLEMENT DE L'ENTREPRISE	
BRANCHEMENT EU : 14.77	
BRANCHEMENT EP : 15.20	
LES COTES DEVRONT ETRE CONTROLEES PAR LE CONSTRUCTEUR	
- L'emplacement des coffrets branchements en attente et leurs altitudes sont donnés à titre indicatif.	
- L'aménageur se réserve le droit de modifier ces emplacements pour toute raison d'ordre technique.	
- L'aménageur se réserve le droit, pour toute raison d'ordre technique d'implanter des bornes EDF 400A ou des bornes pavillonnaires FT sur les lots.	

CALCUL DU LOT				
COORDONNEES DU PERIMETRE - Lot 227				
SOMMET	X	Y	DISTANCE	ANGLE
1	1338109.12	6207103.57	35.72	101.71
2	1338090.56	6207134.10	1.11	128.87
3	1338089.45	6207134.00	14.09	166.20
4	1338078.02	6207125.77	35.51	103.23
5	1338097.27	6207095.93	14.10	100.00