


BESNIER
aménagement

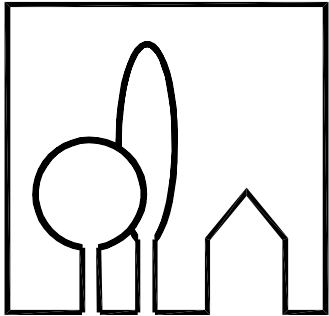

SAS au capital de 800 000 euros
RCS NANTES B 389 619 388 (93 B 35)
255 rue de la Renaudière 44 300 NANTES
TEL : 02 40 49 21 22
FAX : 02 40 49 01 21

DEPARTEMENT DE MAINE-ET-LOIRE
COMMUNE DE MAUGES-SUR-LOIRE
COMMUNE DELEGUEE DE LA CHAPELLE-SAINT-FLORENT
LOTISSEMENT " LES COURTIS 2 "

PLAN DE VENTE
DEFINITIF



HAMEL GE ANJOU
35 Rue du Nid de Pie - 49000 Angers
Tél : 02 41 47 22 77 - email : angers@hamel-ge.com

LOT
11

Adresse : 14 Rue de la Douve

Dressé le 18.06.2026

Section 075 AB n° 1590

Superficie : 399 m²

Surface de plancher maxi : 150 m²


Echelle
1/250

Le nivellement est
rattaché au
système I.G.N. 69

PLAN DE SITUATION



Ref : 019137

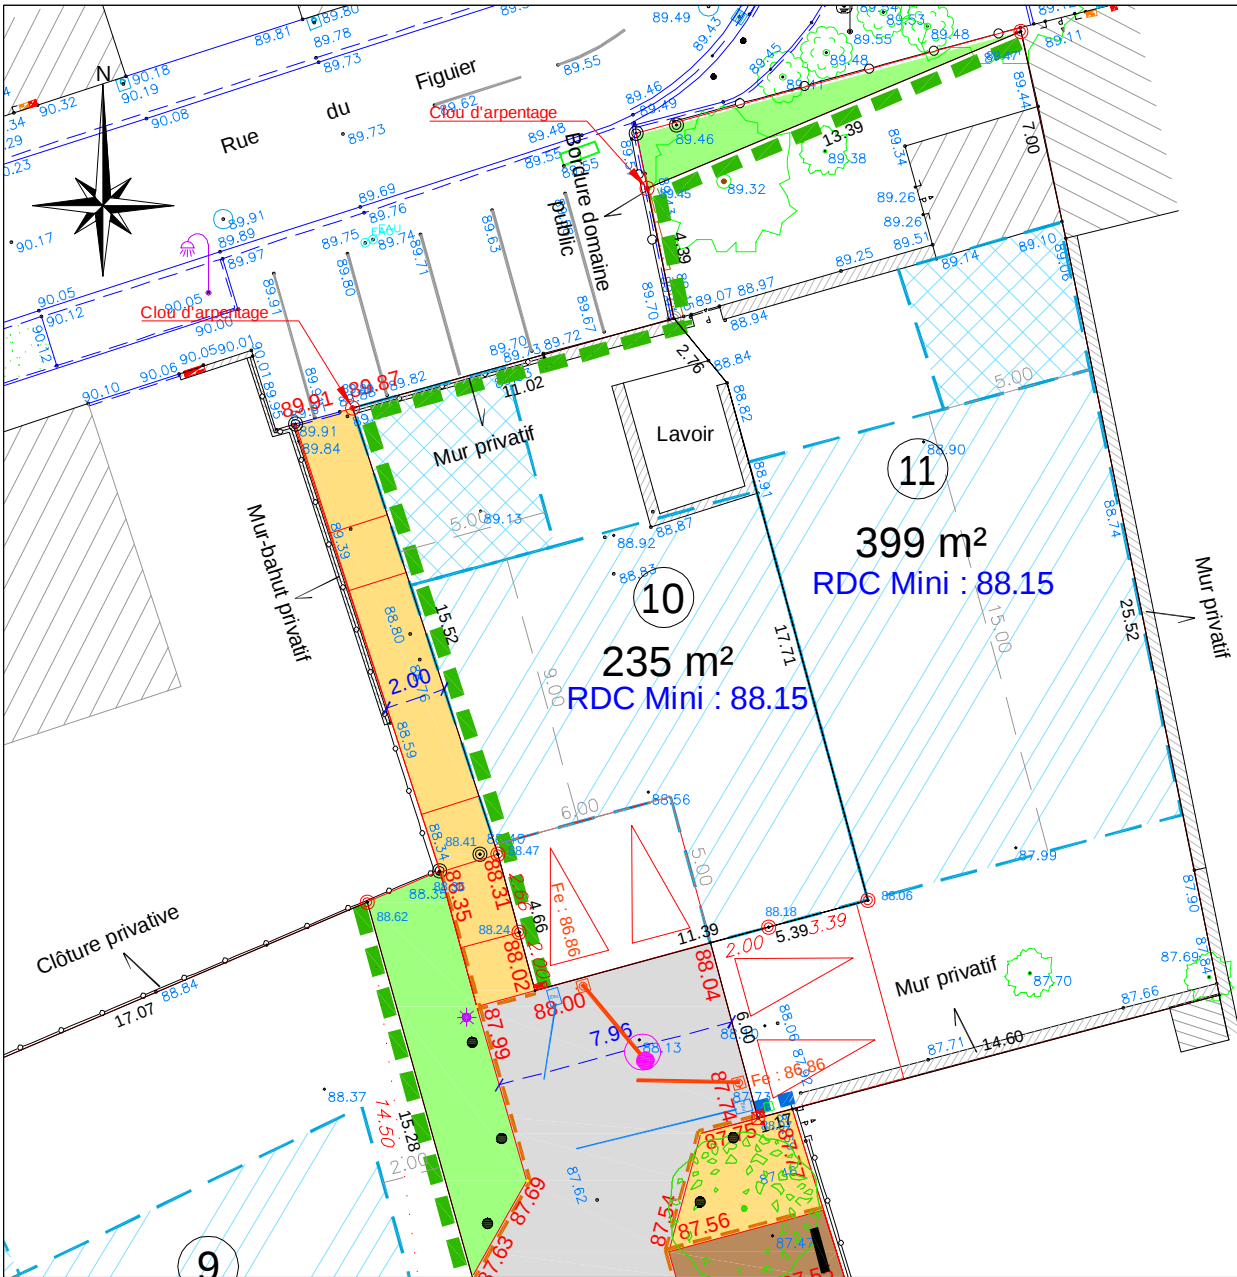

LEGENDE Voirie

- Périmètre loti
- Voiries
- Parkings
- Chemins piétons
- Espaces verts
- Noüe peu profonde
- Emplacement des bacs O.M. des lots
- Arbre projeté

LEGENDE Bordures

- Bordure T1
- Bordure T2
- Bordure CS1
- Bordure P1

LEGENDE Réseaux récolement

- Branchements EU en attente
- Altitude fil d'eau du branchement EU
- Coffret Elec BT
- Regard Télécom
- Branchement eau potable (Citerneau à charge acquéreur, posé à la demande de compteur)
- Candélabre

Eaux pluviales :
Chaque lot devra gérer ses eaux pluviales sur sa parcelle

LEGENDE Nivellement

- Altitude voirie projet
- Altitude terrain naturel avant travaux

Bornage

- Borne sur limite
- Borne en retrait de 2m de la limite

Arbre existant

LEGENDE Règlement

- Accès obligatoire au lot
- Emprise d'implantation des constructions
- Zone d'implantation complémentaires des annexes et/ou des appentis non accolés à l'édifice principale
- Clôture en façade avant (type 1 - voir règlement écrit)
- Clôture en limite latérale de l'emprise publique (type 2 - voir règlement écrit)
- Côte minimale de dalle préconisée

Nota : Les emplacements des coffrets, des candélabres, des arbres, et des infrastructures sont données à titres indicatif.
Tout ouvrage ou infrastructure situé sur les espaces privés ou public pourra être modifié par l'aménageur ou la collectivité.
L'ensemble des arbres présents sur la parcelle en dehors de la zone d'implantation, mentionnés ou non sur le plan, sont à conserver.

Système planimétrique : RGF 93-CC47 - Système altimétrique : Altitudes Normales NGF IGN69