


BESNIER
aménagement

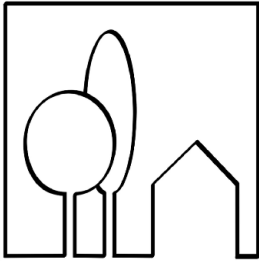

BESNIER AMENAGEMENT

255, rue de la Renaudière
44300 NANTES

TEL : 02 40 49 21 22

FAX : 02 40 49 01 21

email : info@besnier-amenagement.fr

DEPARTEMENT DE LOIRE-ATLANTIQUE

Commune de PAULX

ZAC Multi-sites

Secteur des Vignes

Tranche 1 et 2

PLAN DE VENTE DRESSE PAR :


CDC CONSEILS – S.A.S. de Géomètres-Experts Fonciers
Rue Clément Ader – ZI La Seiglerie II – MACHECOUL
44270 MACHECOUL – SAINT MEME

Tél : 02 40 78 60 20

Plan de Vente Définitif


LOT 129	Adresse : 16, rue Pégase					Dossier 32413
	Superficie : 340 m² Surface Plancher : 140 m² Cadastre : Section AE n°265					
	N°	Date	Nature de la modification	Etabli par	Ctrl par	
	1	10/01/24	Plans de vente provisoires	H.M.	J-D.R.	
	2	28/04/25	Plans de vente définitifs	H.M.	J-D.R.	

PLAN PARCELLAIRE

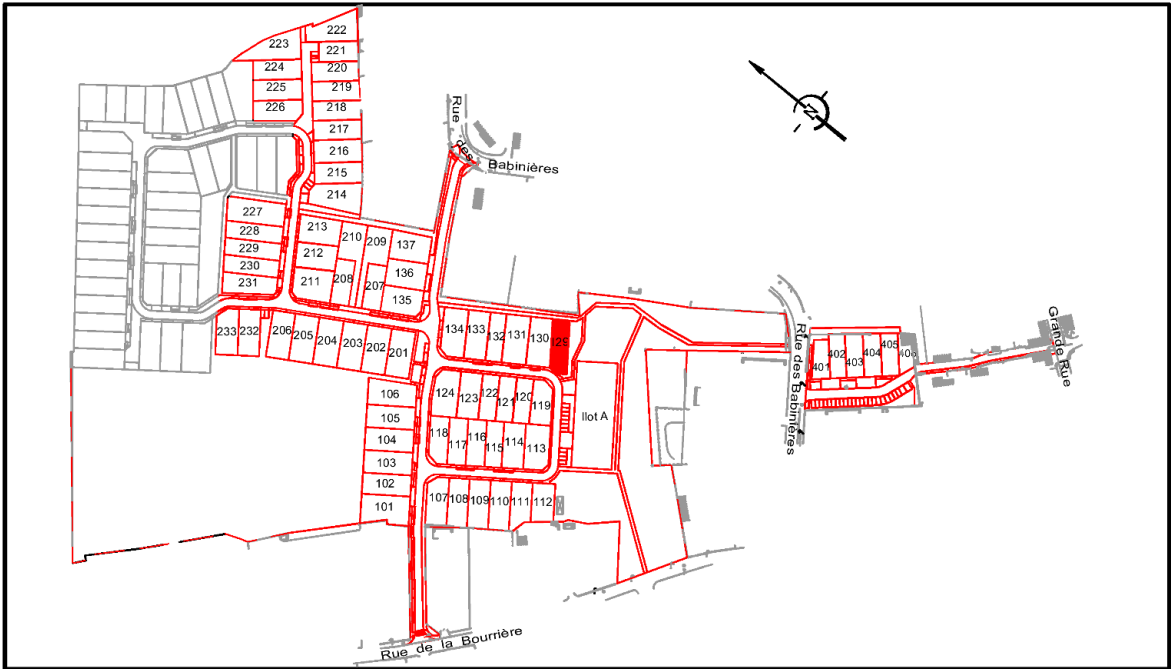

	Parking non clos dit "du midi" pour le stationnement de 2 véhicules (6x5m) (excepté pour les lots 129 et 209, 210) Zone Non Aedificandi (interdite à toute construction)		Dalle podotactile
	Branchements : - Electrique - Téléphone - Eau potable		Grille EP 30x70 ou 40x40
	Emprise d'implantation principale de la construction		Regard et Tabouret EU
	Chaussée		Regard et Tabouret EP
	Trottoir et Chemin piéton		Cote fil d'eau minimum - branchement EP
	Accès		Cote fil d'eau minimum - branchement EU
	Point de collecte ordures ménagères		Poste transformateur
	Chaussée enrobée grenaillée ou cloutée		Candélabre (position indicative)
	Engazonnement		Noue sur domaine public ou fossé existant à conserver et entretenir par l'acquéreur
	Place de stationnement sur espace commun		Bassin de rétention à créer
	Servitude de tréfonds pour le passage d'une canalisation des eaux pluviales		Altitude projet voirie
	Arbre existant à conserver (hors zone constructible)		Altitude du terrain naturel
	Haie existante à conserver (hors zone constructible)		Courbe de niveau
	Haie existante à supprimer		Ligne EDF existante
	Arbre à planter (position à conserver)		Emplacement des annexes éventuelles
	Arbre à conserver suivant PLU		Emplacement des portillons éventuels
	Coffret Electrique		Emplacement et altitudes des zones de fouilles archéologiques (position indicative)
	Citerneau Téléphone		
	Coffret AEP		
	Piquet, Borne OGE		

Mention arbres : L'ensemble des arbres présents sur la parcelle en dehors de la zone constructible, mentionnés ou non sur le plan, sont à conserver

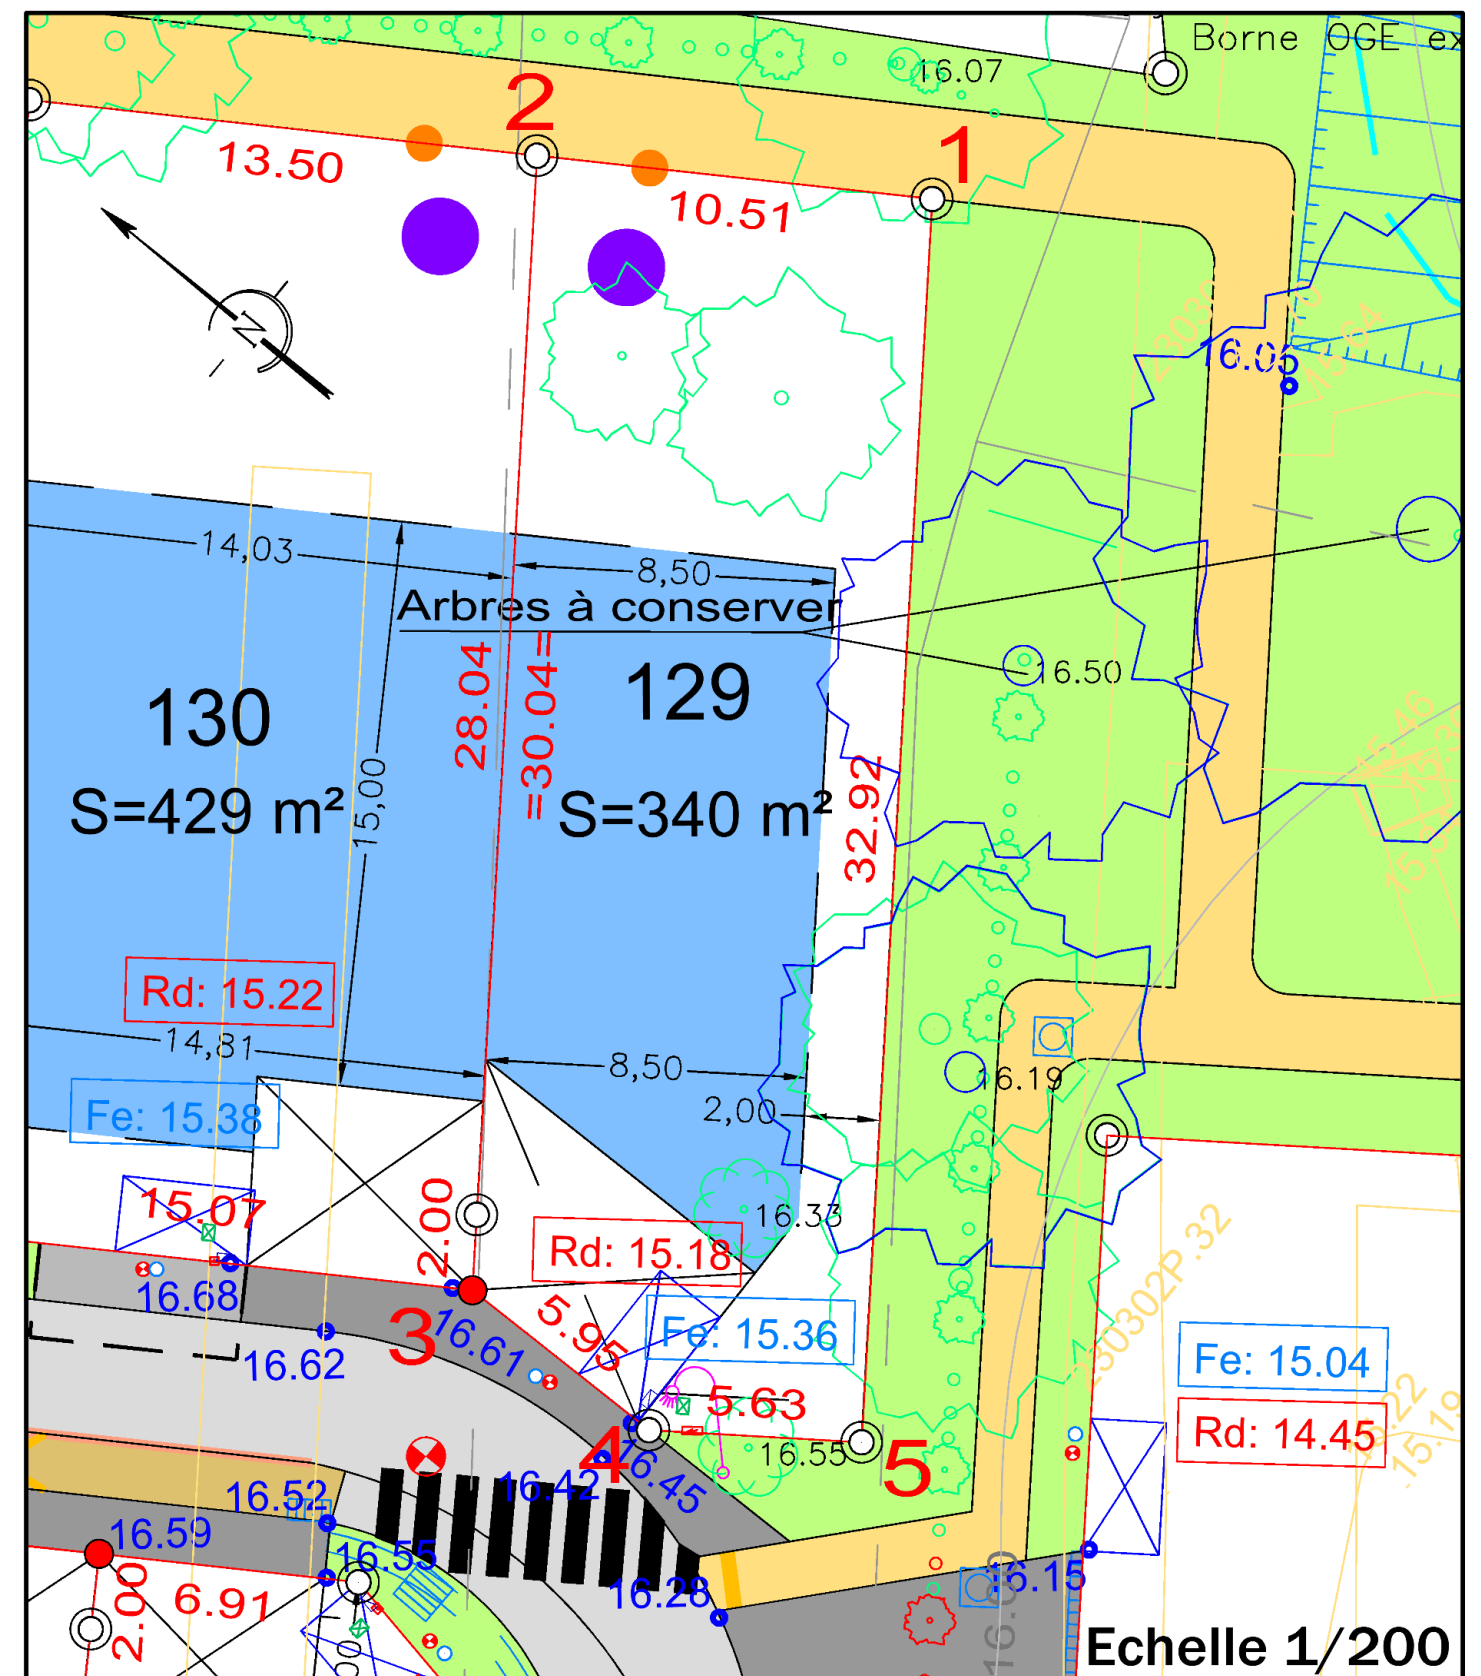

ALTITUDE DES OUVRAGES APRES REALISATION DES TRAVAUX
COTE DE VOIRIE SUR COFFRET EDF : 16.49
COTE DE RADIER SUIVANT PLAN DE RECOLEMENT DE L'ENTREPRISE
BRANCHEMENT EU : 15.18
BRANCHEMENT EP : 15.36
LES COTES DEVRONT ETRE CONTROLEES PAR LE CONSTRUCTEUR

- L'emplacement des coffrets branchements en attente et leurs altitudes sont donnés à titre indicatif.
- L'aménageur se réserve le droit de modifier ces emplacements pour toute raison d'ordre technique.
- L'aménageur se réserve le droit, pour toute raison d'ordre technique d'implanter des bornes EDF 400A ou des bornes pavillonnaires FT sur les lots.

CALCUL DU LOT

COORDONNEES DU PERIMETRE — Lot 129				
SOMMET	X	Y	DISTANCE	ANGLE
1	1338164.24	6206922.92	10.51	103.32
2	1338158.50	6206931.74	30.04	96.69
3	1338134.21	6206914.05	5.95	139.01
4	1338134.31	6206908.09	5.63	160.99
5	1338137.63	6206903.54	32.92	99.99