


BESNIER
aménagement

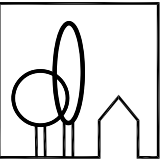

SAS BESNIER AMENAGEMENT
capital de 800 000 euros
RCS NANTES B 389 619 388 (83 B 35)
255 rue de la Renaudière 44 300 NANTES
TEL : 02 40 49 21 22
FAX : 02 40 49 01 21



Commune de La Roche Blanche
ZAC des Clonières - Tranche 1 - Secteur Pontreau
PLAN DE VENTE DEFINITIF




Cabinet ARRONDEL
Géomètres-Experts
Bureau d'Etudes VRD
122 Place Maurice Gélinau - BP 60132 - 44154 ANCENIS-SAINT-GEREON Cedex
T 02.40.96.27.71 ✉ accueil@arrondel.fr

LOT 108	Adresse : 7 Impasse Pontreau 44522 LA ROCHE BLANCHE
Dossier de réalisation approuvé le 02/07/2007	Superficie: 459m² Surface de Plancher : 150m² Cadastre : C n°2504 Servitude apparente : oui non
Dossier 023440 plan réalisé le 25/03/2025	

PLAN DE SITUATION

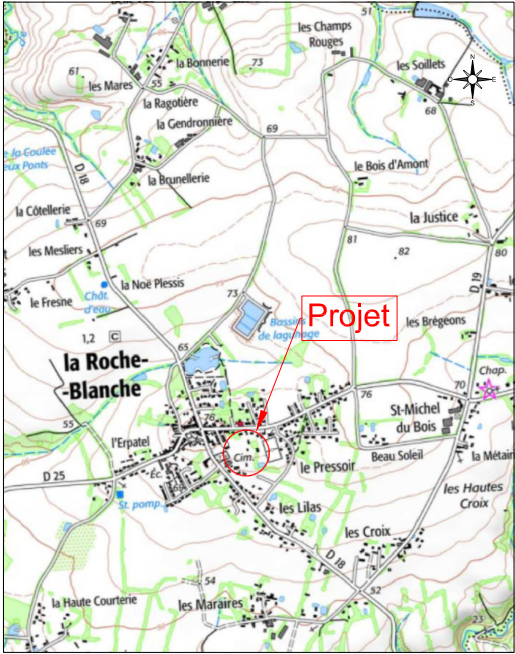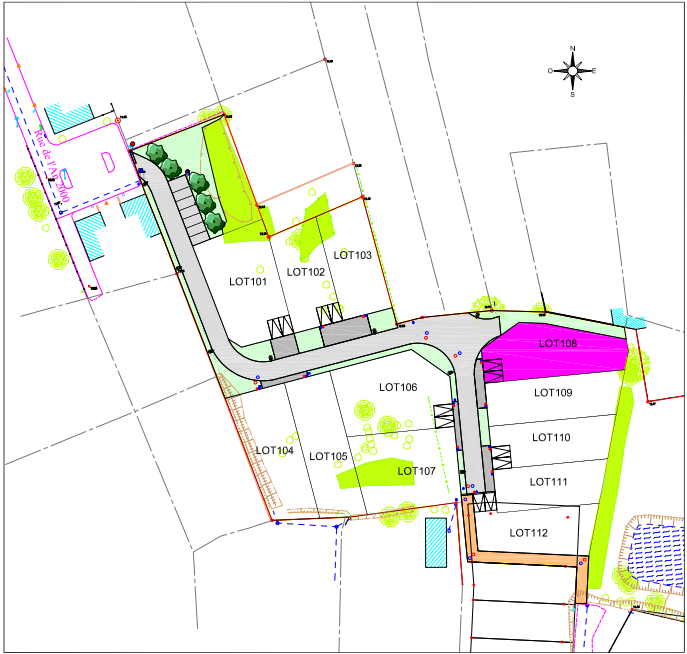

LEGENDE

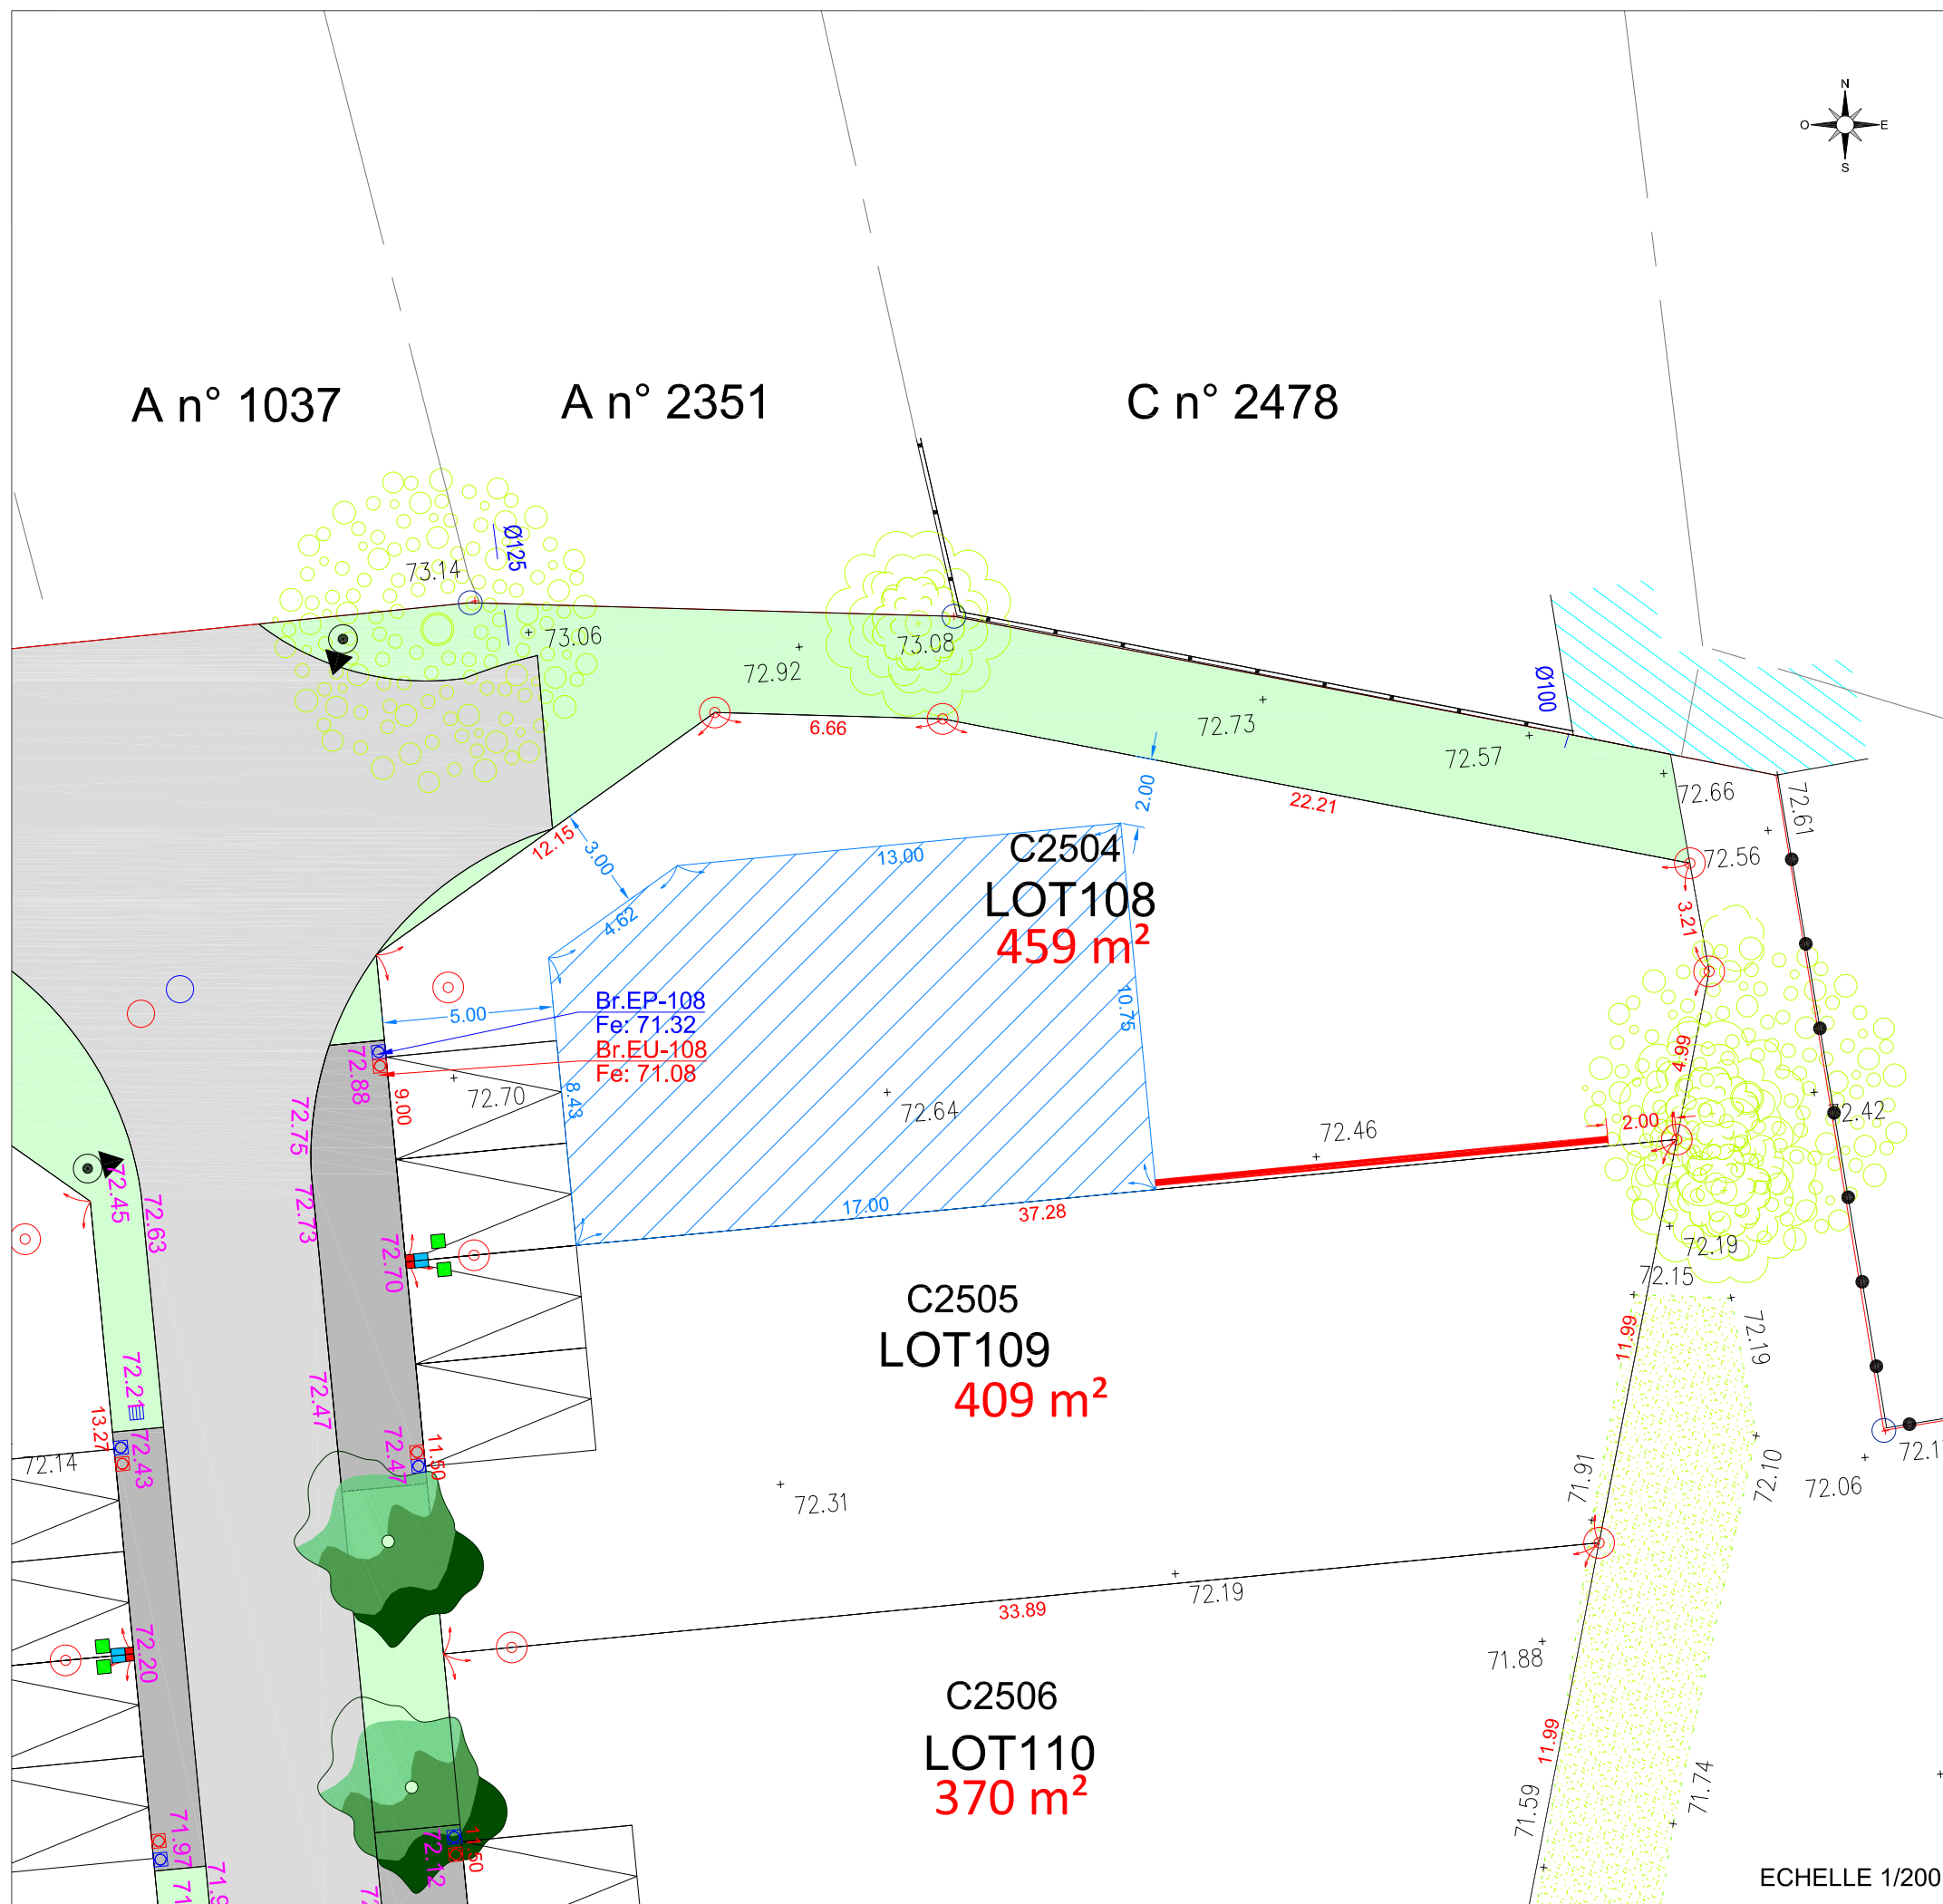

ECHELLE 1/200

RESERVES

Seules les indications concernant le bornage de la parcelle, l'implantation, les dimensions de la zone constructible sont contractuelles ; tous les renseignements concernant les ouvrages extérieurs à la parcelle sont donnés à titre indicatif. Tout ouvrage ou infrastructure situé sur les espaces privés ou publics pourra être modifié par l'aménageur ou la collectivité. Le déplacement des coffrets sera à la charge des acquéreurs.